🟦 :防火鐵捲門控制盤
☆ :撒水頭短少&管路切斷
☆ :採集熱盤
☆ :管路歪斜

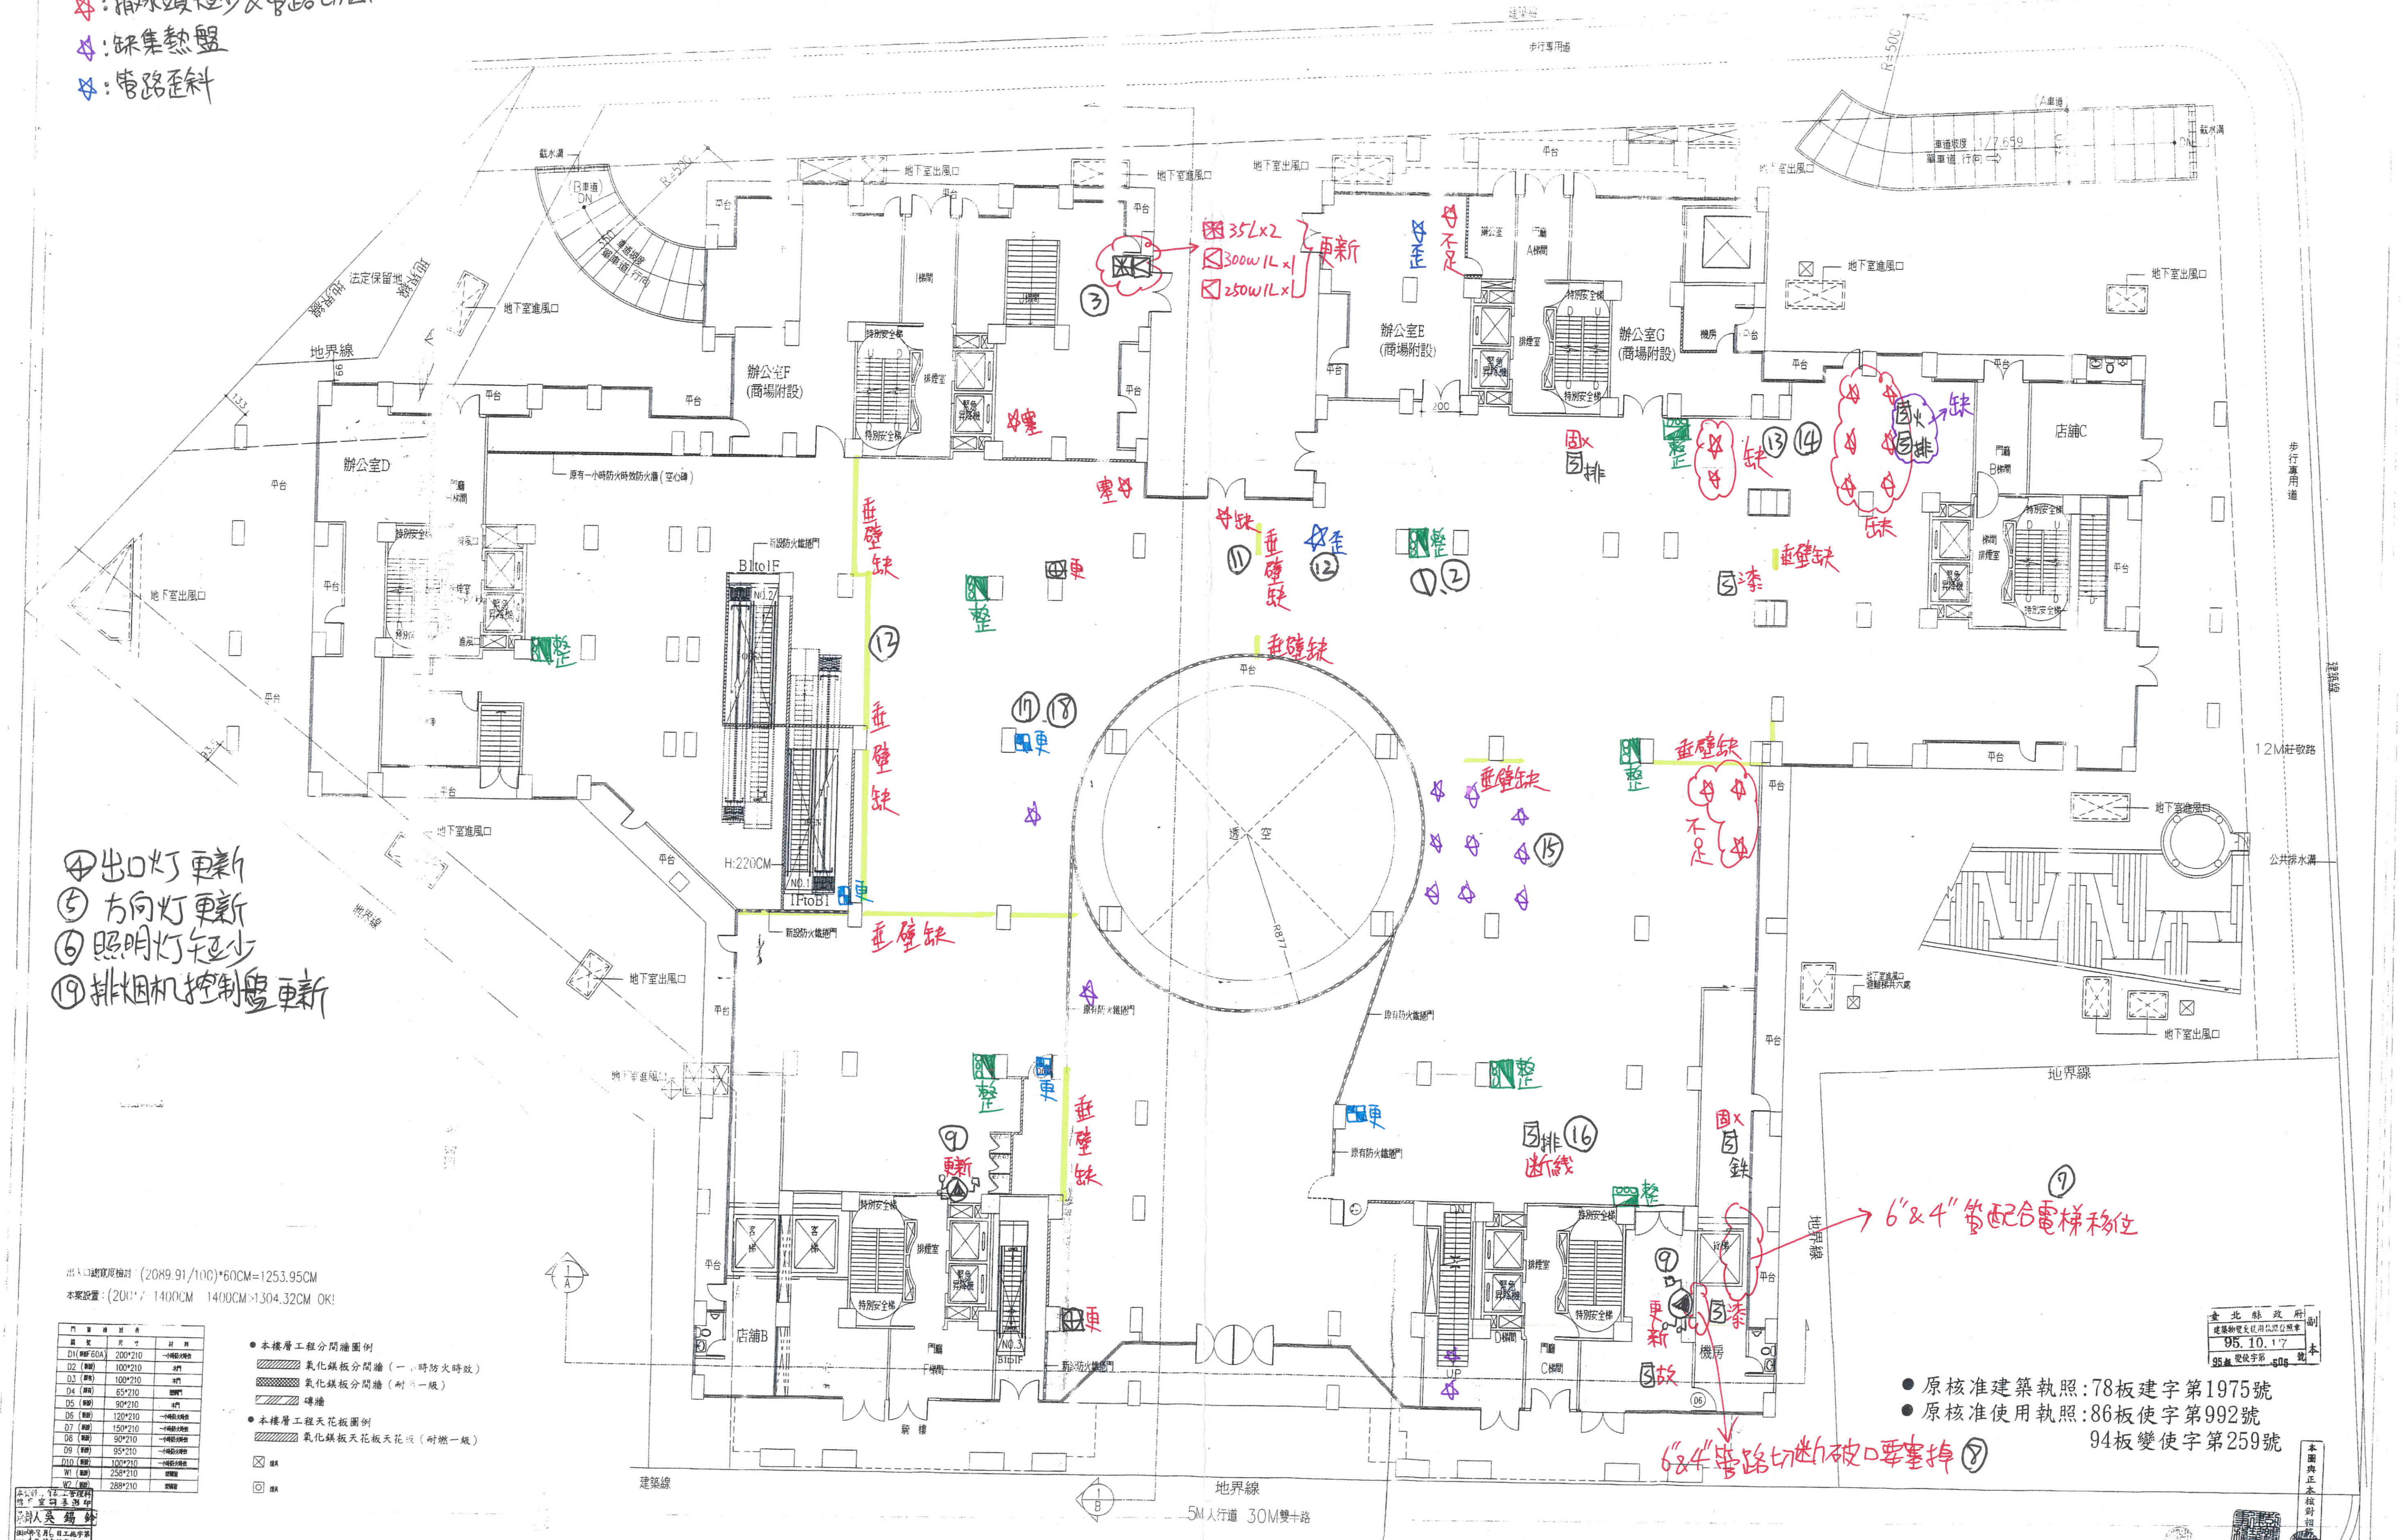
步行專用道
R=500
A車道
車道坡度 1/7.559
單車道 行向
截水溝
B車道 DN
地下室出風口
地下室進風口
法定保留地
地界線
平台
辦公室F (商場附設)
辦公室E (商場附設)
辦公室G (商場附設)
辦公室D
辦公室
A梯間
B梯間
特別安全梯
排煙室
緊急昇降機
機房
門廳
店舖C
店舖B
原有一小時防火時效防火牆(空心磚)
B1to1F
1FtoB1
H:220CM
新設防火鐵捲門
原有防火鐵捲門
透空
R877
200
12M社敬路
步行專用道
公共排水溝
地下室進風口
地下室出風口
貨梯
D梯間
C梯間
DN
UP
D6
騎樓
建築線
5M人行道 30M雙十路
35L×2
300W 1L×1
250W 1L×1
更新
歪
不足
塞
缺
垂壁缺
整
更
③
①,②
⑪
⑫
⑬ ⑭
⑮
⑯
⑰ ⑱
⑨
⑦
固火
固排
排
火
漆
斷線
鐵
故
更新
6"&4"管配合電梯移位
6"&4"管路切斷破口要塞掉 ⑧

④出口灯更新
⑤方向灯更新
⑥照明灯短少
⑲排烟机控制盤更新

出入口總寬度檢討:(2089.91/100)*60CM=1253.95CM
本案設置:(200*7)=1400CM 1400CM>1304.32CM OK!

門窗檢討表		
編號	尺寸	材料
D1(新設F60A)	200*210	一小時防火時效
D2(新設)	100*210	木門
D3(原有)	100*210	木門
D4(原有)	65*210	[illegible]
D5(新設)	90*210	木門
D6(新設)	120*210	一小時防火時效
D7(新設)	150*210	一小時防火時效
D8(新設)	90*210	一小時防火時效
D9(新設)	95*210	一小時防火時效
D10(新設)	100*210	一小時防火時效
W1(新設)	258*210	[illegible]
W2(新設)	288*210	[illegible]

- 本樓層工程分間牆圖例
  - 氧化鎂板分間牆(一小時防火時效)
  - 氧化鎂板分間牆(耐燃一級)
  - 磚牆
- 本樓層工程天花板圖例
  - 氧化鎂板天花板天花板(耐燃一級)

☒ 燈具
⊡ 燈具

本設計…管理科 …室詞彥測印
承辦人吳錫鈐
…年8月6日工施字第…號申請書辦理。

- 原核准建築執照:78板建字第1975號
- 原核准使用執照:86板使字第992號
  94板變使字第259號

臺北縣政府
建築物變更使用執照發照章
95.10.17
95板變使字第606號
副本

本圖與正本核對相符

工程名稱 PROJECT	萬家福股份有限公司 黃文程	彭繼賢建築師事務所 台北縣板橋市[illegible]路一段120號9樓 Tel: 895[illegible]0868	業務號 JOB NO.	業務號
圖名 DRAWING	壹層變更使用暨室內裝修平面圖		圖號 DRG NO.	
			張號	

壹層變更使用暨室內裝修平面圖 S:1/100

施工圖

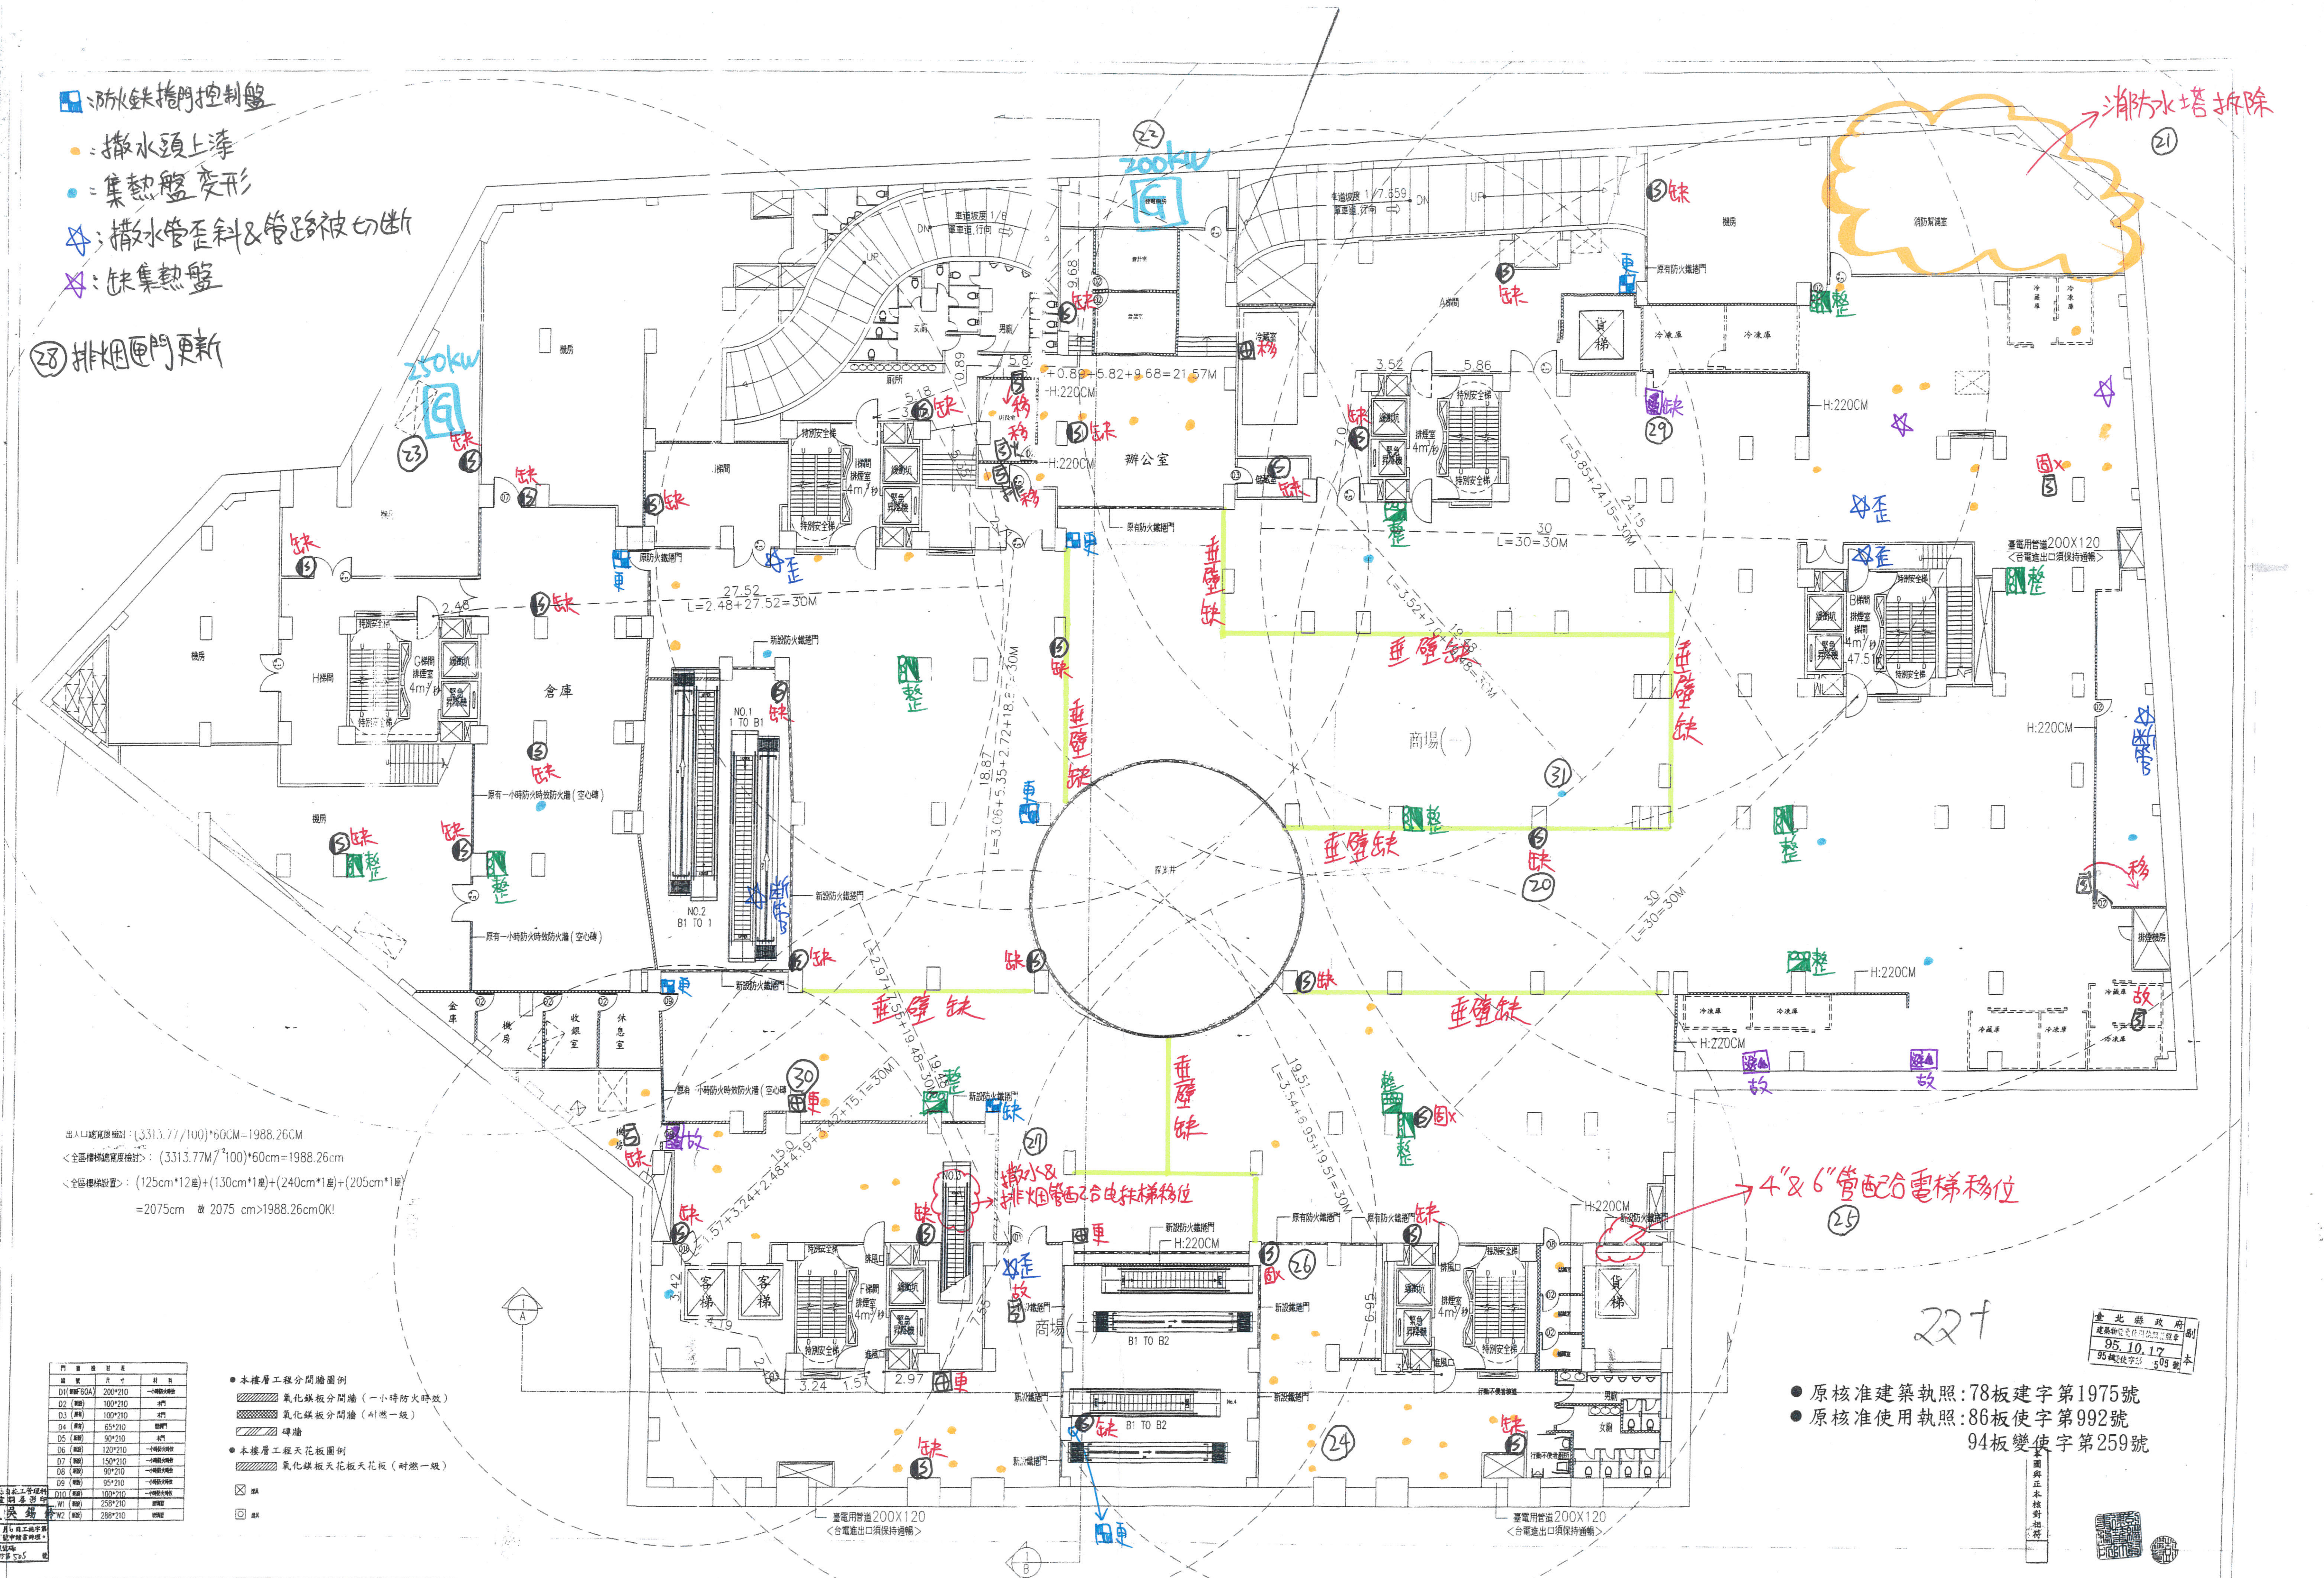
消防水塔拆除
㉑
200KW
㉒
250KW
㉓
消防幫浦室
機房
倉庫
辦公室
商場(一)
商場(二)
貨梯
客梯
特別安全梯
排煙室 4m³/秒
緊急升降機
冷凍庫
金庫
收銀室
休息室
廚房
男廁
女廁
車道坡度 1/8 單車道,行向
車道坡度 1/7.659 單車道,行向
DN
UP
L=2.48+27.52=30M
L=30=30M
L=5.85+24.15=30M
+0.89+5.82+9.68=21.57M
H:220CM
NO.1 1 TO B1
NO.2 B1 TO 1
B1 TO B2
新設防火鐵捲門
原有防火鐵捲門
原有一小時防火時效防火牆(空心磚)
臺電用管道200X120 <台電進出口須保持通暢>
缺
整
更
移
歪
故
固
斷
垂壁缺
撒水&排煙管配合電梯移位
㉗
4"&6"管配合電梯移位
㉕
⑳
㉔
㉖
㉙
㉚
㉛

🟦：防火鐵捲門控制盤

●：撒水頭上漆

●：集熱盤變形

☆：撒水管歪斜&管路被切斷

☆：缺集熱盤

㉘排煙匣門更新

出入口總寬度檢討：(3313.77/100)*60CM=1988.26CM

<全區樓梯總寬度檢討>：(3313.77M²/100)*60cm=1988.26cm

<全區樓梯設置>：(125cm*12座)+(130cm*1座)+(240cm*1座)+(205cm*1座)

=2075cm 故 2075 cm>1988.26cm OK!

門窗檢討表		
編號	尺寸	材料
D1(新設F60A)	200*210	一小時防火時效
D2 (新設)	100*210	木門
D3 (原有)	100*210	木門
D4 (原有)	65*210	塑鋼門
D5 (新設)	90*210	木門
D6 (新設)	120*210	一小時防火時效
D7 (新設)	150*210	一小時防火時效
D8 (新設)	90*210	一小時防火時效
D9 (新設)	95*210	一小時防火時效
D10 (新設)	100*210	一小時防火時效
W1 (新設)	258*210	玻璃窗
W2 (新設)	288*210	玻璃窗

- 本樓層工程分間牆圖例
  - ▨ 氧化鎂板分間牆（一小時防火時效）
  - ▩ 氧化鎂板分間牆（耐燃一級）
  - ▨ 磚牆
- 本樓層工程天花板圖例
  - ▨ 氧化鎂板天花板天花板（耐燃一級）

☒ 燈具

▣ 燈具

本資料係由施工管理科
檔案室調卷影印
承辦人 吳錫鈴
依 年 月6日工施字第
1480148 號申請書辦理。
變更使用執照號碼
95 變使字第 505 號

227

臺北縣政府
建築物變更使用執照章
95.10.17
95 板變使字第 505 號
副本

- 原核准建築執照:78板建字第1975號
- 原核准使用執照:86板使字第992號
  94板變使字第259號

本圖與正本核對相符

工程名稱 PROJECT	萬家福股份有限公司 黃文程	彭繼賢建築師事務所 台北縣板橋市三民路一段120號9樓 Tel: 8951-0868	業務號 JOB NO.	業務號	
圖名 DRAWING	地下壹層變更使用暨室內裝修平面圖		圖號 DRG NO.		
			張號		

地下壹層變更使用暨室內裝修平面圖 S:1/100

竣工圖